

Gemeinde Kalkhorst

Beschlussvorlage	Vorlage-Nr: GV Kalkh/17/11614			
Federführend: Bauwesen	Status: öffentlich Datum: 19.05.2017 Verfasser: Robert Kieslich			
Beschluss zur überplanmäßigen Ausgabe für das Haushaltsjahr 2017				
Beratungsfolge:				
Gremium	Teilnehmer	Ja	Nein	Enthaltung
Gemeindevertretung Kalkhorst				

Sachverhalt:

Aufgrund der aktuellen Grundstücksnachfrage ist eine neue Parzellierung des B-Plan Bereiches 5.3 insbesondere des Flurstückes 43/2 erforderlich. Dadurch ist die Herstellung eines weiteren Niederschlags-/Schmutzwasseranschlusses notwendig. In diesem Zusammenhang wurde ange-regt, die neuen Grundstücke mit einem Wasseranschluss zu versehen. Aufgrund des Verlaufes der Wasserleitung auf der anderen Straßenseite, sollte über eine grabenlose Verlegung der Was-serleitungen nachgedacht werden. Da der Bauherr sich meist für die kostengünstige Lösung ent-scheidet, sollte die Gemeinde zum Erhalt des Straßenbildes diese Leistung in ihrem Interesse ausführen lassen. Der Zweckverband würde standardmäßig nur die Straße öffnen und wieder verschließen.

Die Kosten für den Schmutz- und Niederschlagswasseranschluss wurden durch den Zweckver-band mit etwa 1.500 Euro je Anschluss veranschlagt. Gesamtbetrag etwa 3.000 Euro. Der neue Leitungsbestand muss auf den Grundstücken besichert werden.

Die Kosten für die drei Trinkwasseranschlüsse veranschlagen Sie mit jeweils etwa 2.500 bis 3.000 Euro. Sie legen dabei Ihre Gebührensatzung mit dem Grundpreis für den ersten Meter, den darüber hinaus zu verlegenden Metern zugrunde zzgl. der notwendigen Durchpressung.

Die Summe beläuft sich auf etwa 12.000 Euro. Aufgrund von hoheitlichen Aufgaben des ZVG und bestehenden Gewährleistungsverpflichtungen sind wir in der Auftragsvergabe ge-bunden. In der Haushaltsplanung 2017 sind keine Mittel für das Vorhaben eingestellt. Die Kosten sollen gleichmäßig auf die neuen Erwerber verteilt und auf den Kaufpreis aufgeschla-gen werden. Der Mehrerlös deckt somit die entstehenden Kosten.

Beschlussvorschlag:

Die Gemeindevertretung der Gemeinde Kalkhorst beschließt die überplanmäßige Aufwen-dung in Höhe von etwa 12.000 Euro einzustellen, den Zweckverband Grevesmühlen mit der Nachrüstung zu beauftragen und die Mehrausgaben aus den Grundstücksverkäufen zu erlö-sen.


Finanzielle Auswirkungen:


Mehrausgaben in Höhe von etwa 12.000 Euro/Mehreinnahme etwa 12.000 Euro.

Anlagen:


keine

3TWH mit Durchpressung
Kopflin im Baubett + Grundstück

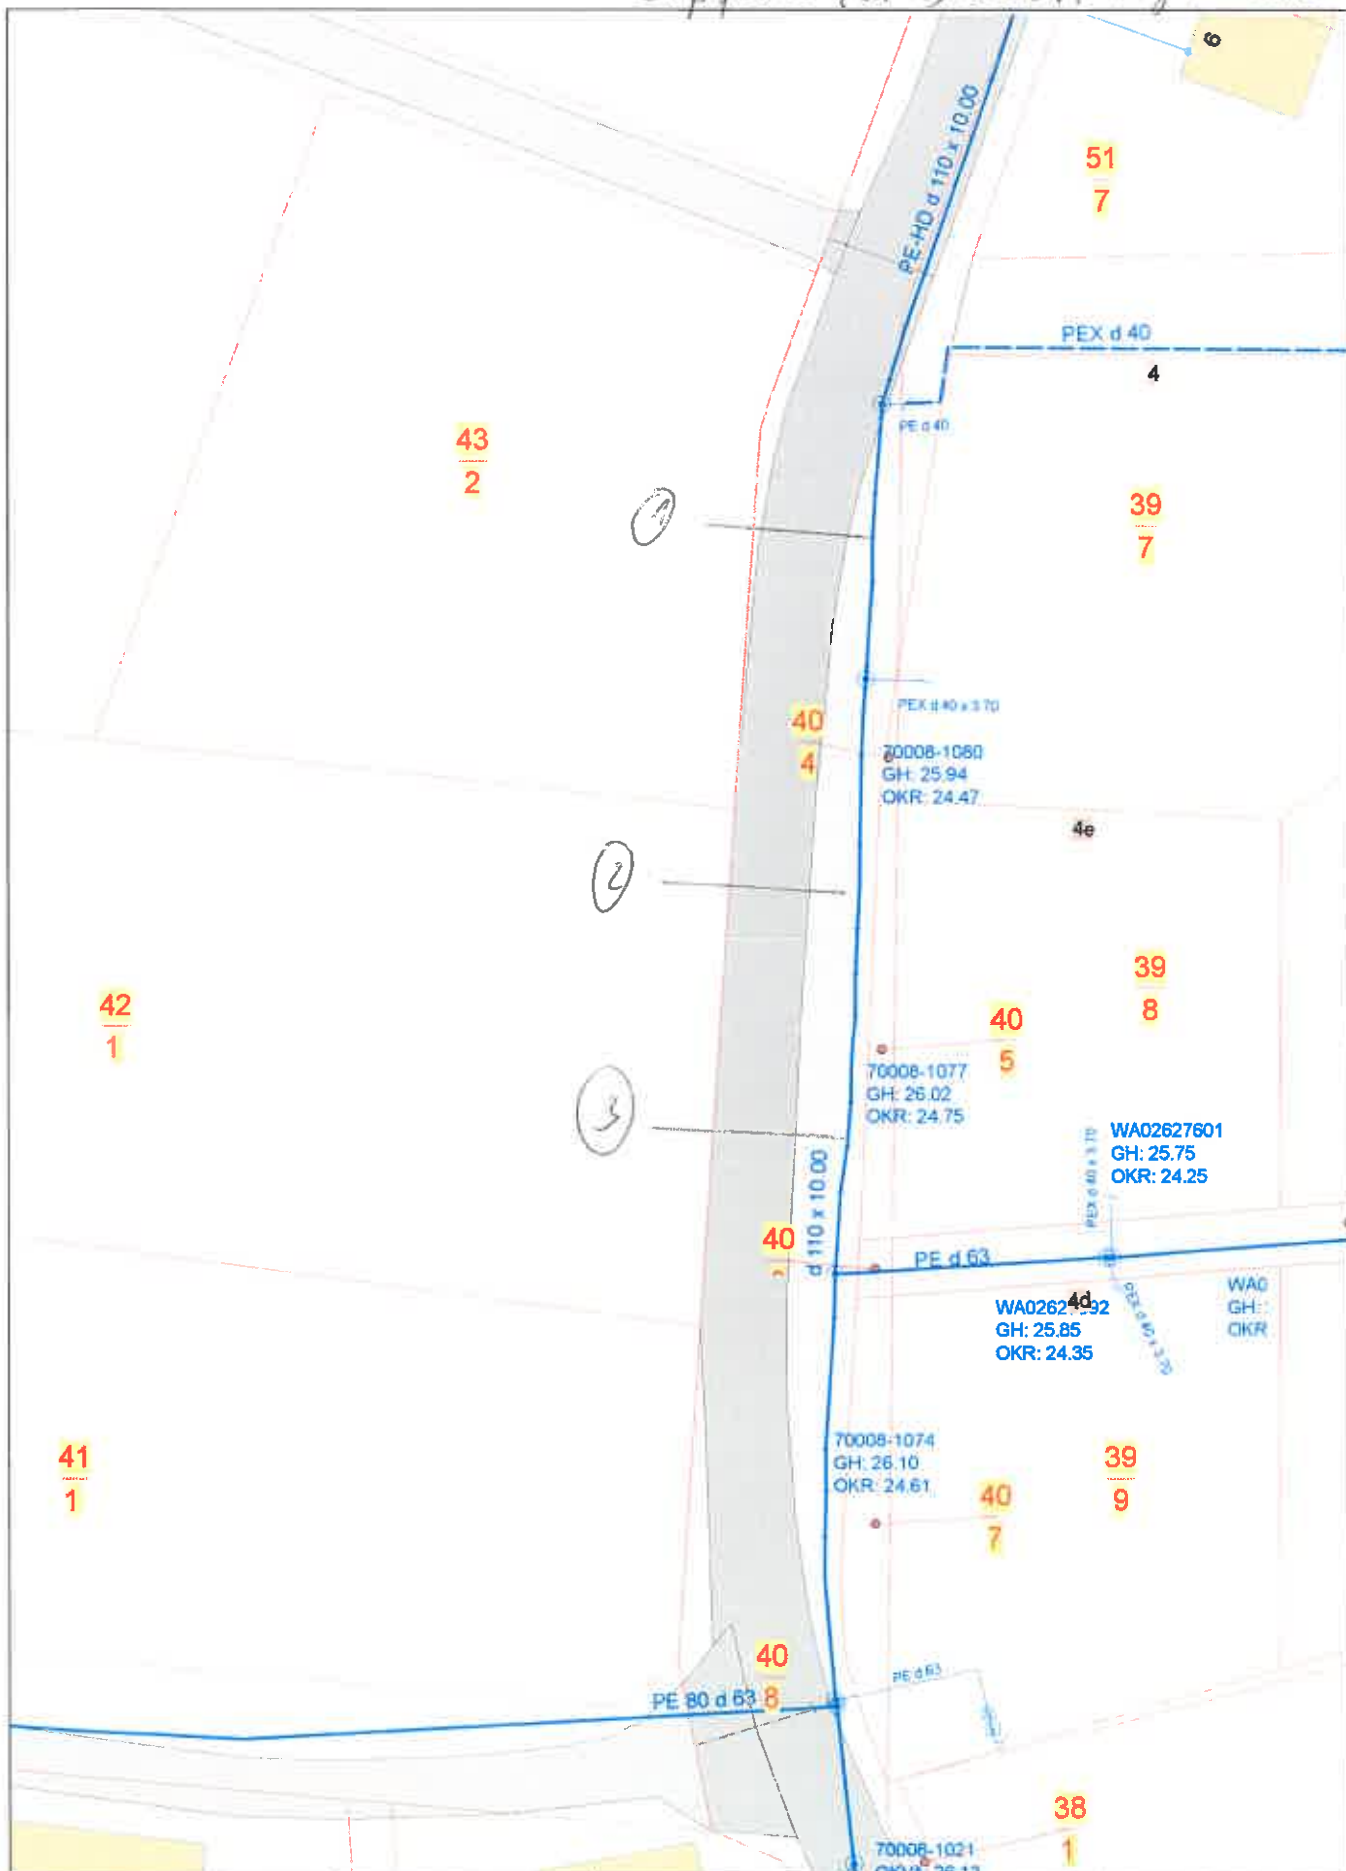


	Datum: 23.02.2017	Name:	Maßstab 1:500,0	BLATT-Nr. 1/1
	Kalkhorst, Neue Reihe			
© Zweckverband Wasserversorgung und Abwasserbeseitigung Grevesmühlen Karl-Mack-Str. 7/9, 23936 Grevesmühlen, Telefon: 03881-7570, info@zweckverband-gvm.de				

- 1) ① + ② eine gemeinsame GEA
- 2) SW → ADL Pumpwerk - RW-Fluss

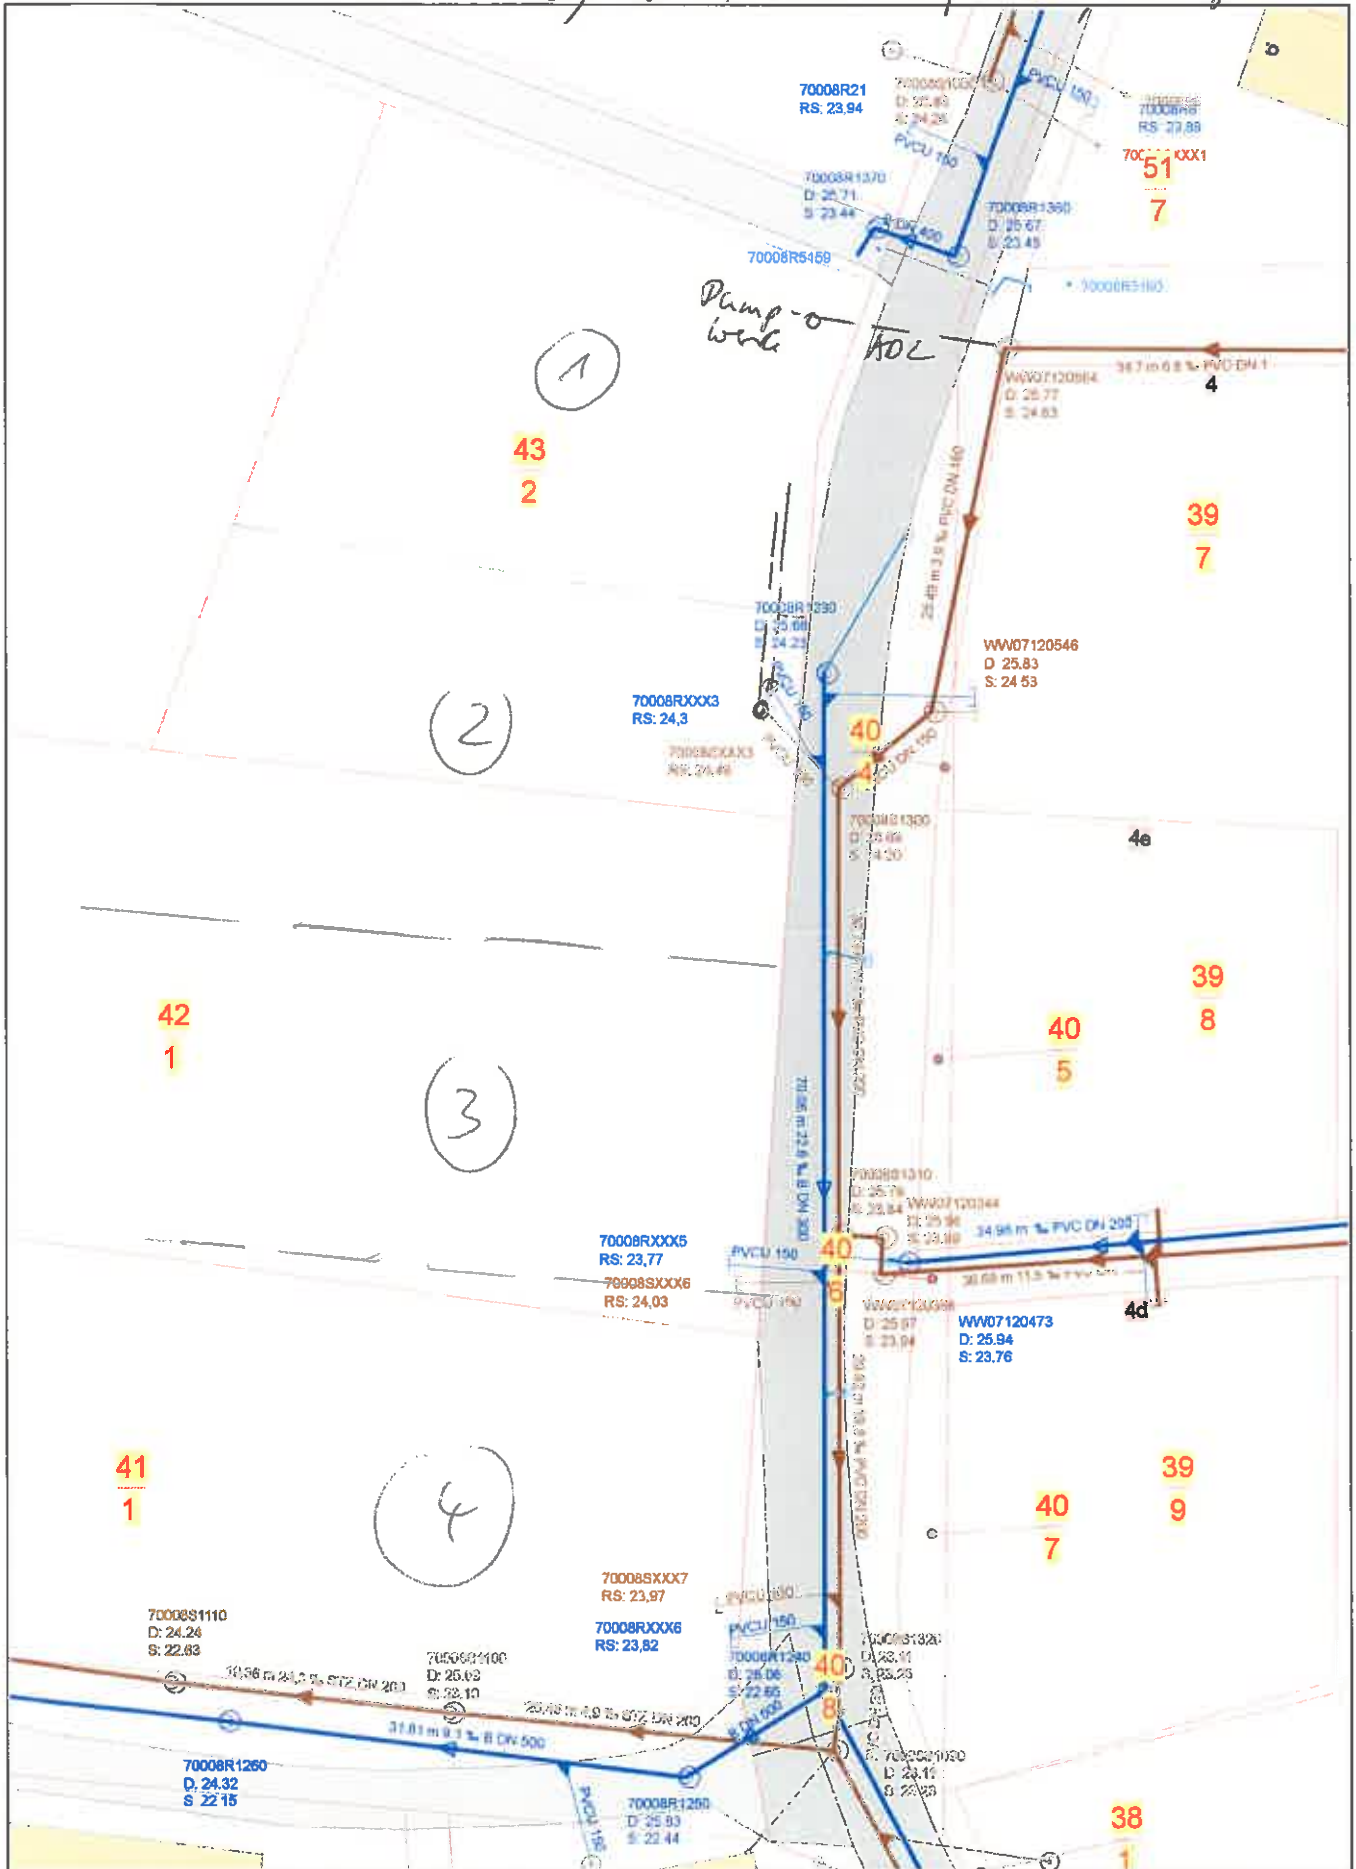

	Datum: 23.02.2017	Name:	Maßstab 1:500.0	BLATT-Nr. 1/1
	Kalkhorst, Neue Reihe			

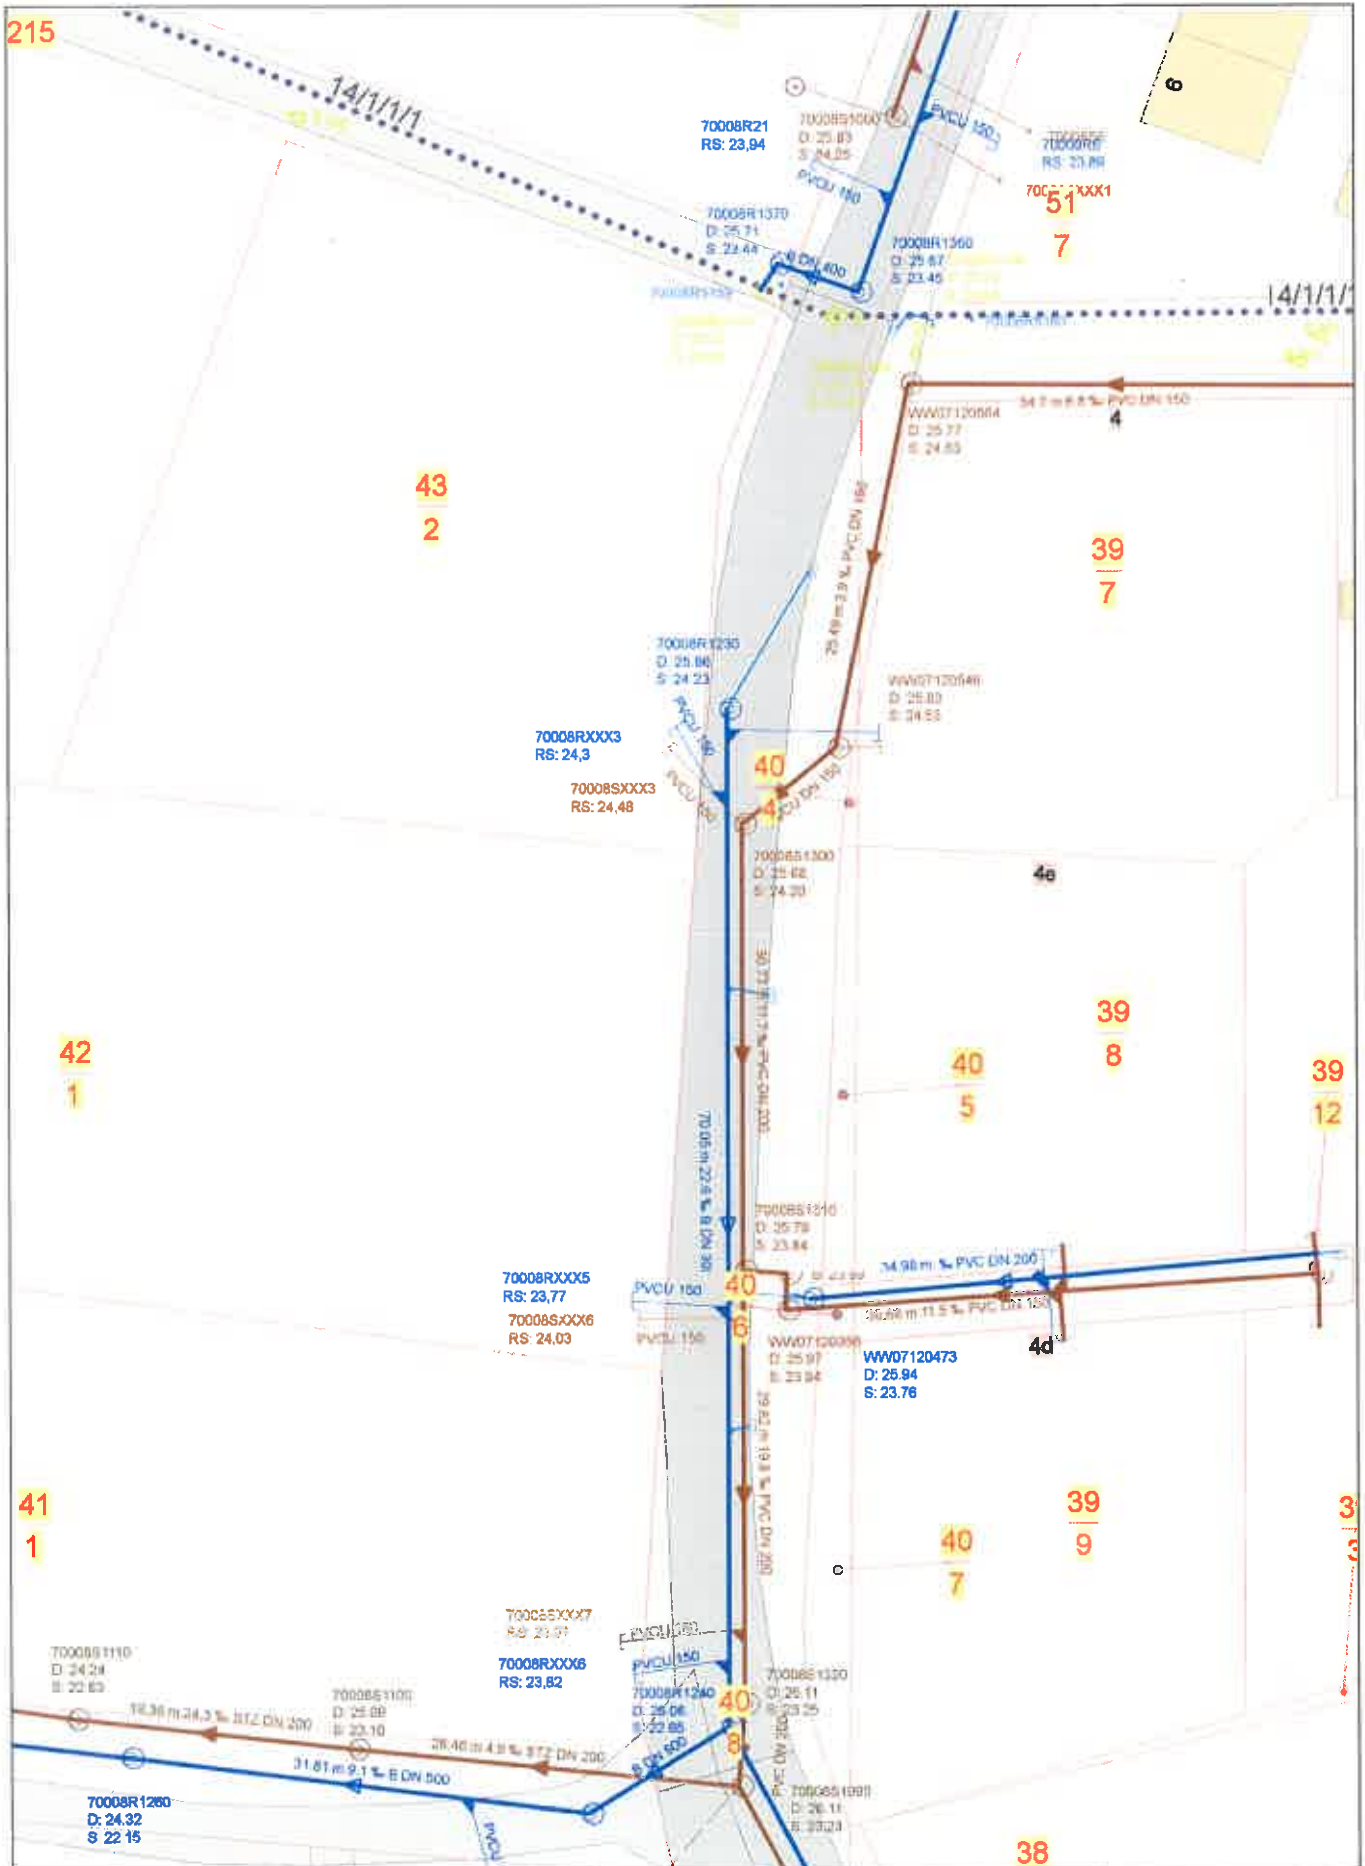

	Datum: 23.02.2017	Name:	Maßstab: 1:500,0	BLATT-Nr.: 1/1
	Kalkhorst, Neue Reihe; Bestandsplan Abwasser und Gewässer			

© Zweckverband Wasserversorgung und Abwasserbeseitigung Grevesmühlen Karl-Marx-Str. 7/9, 23936 Grevesmühlen, Telefon: 03881-7570, info@zweckverband-gvm.de